


Схема границ земельных участков

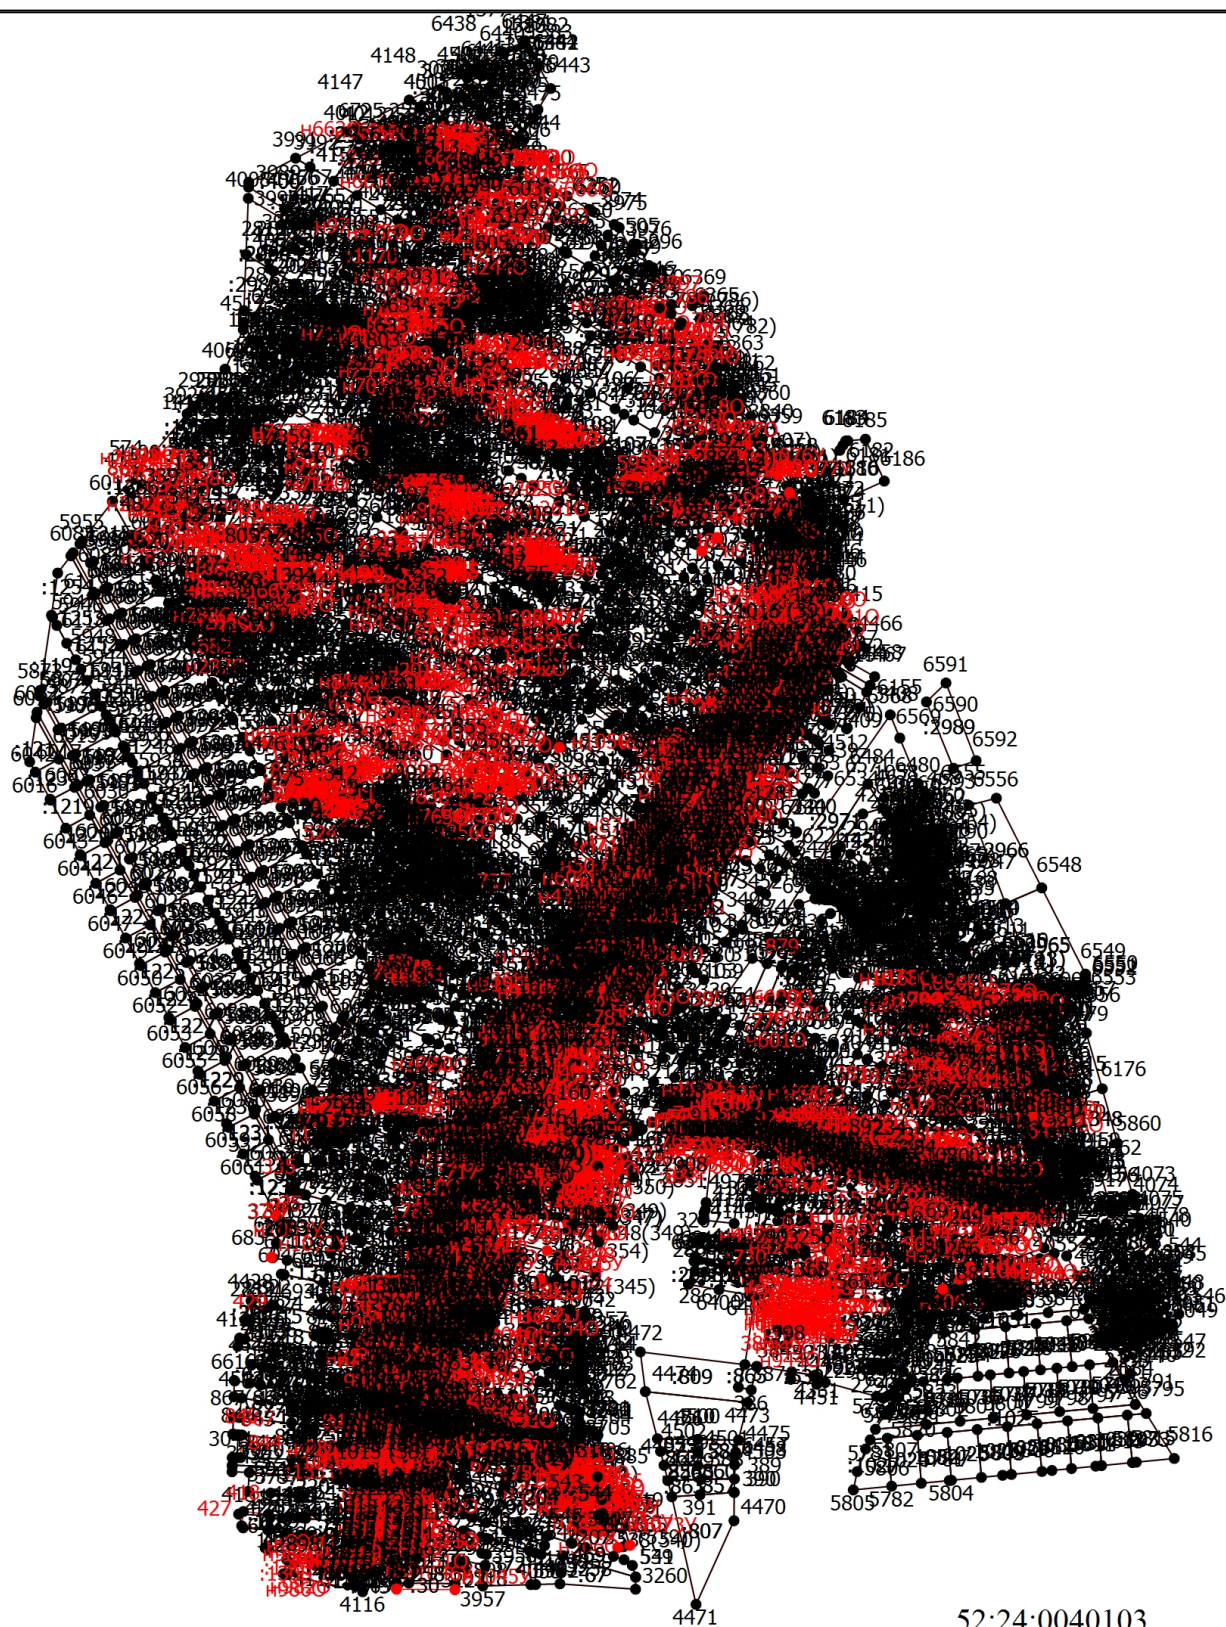

Масштаб 1:7700

Условные обозначения

- - Часть границы, местоположение которой определено при выполнении кадастровых работ

Схема границ земельных участков

- - Характерная точка границы земельного участка, сведения ЕГРН о которой соответствуют требованиям, установленным в соответствии с частью 13 статьи 22 Федерального закона от 13 июля 2015 г. N 218-ФЗ "О государственной регистрации недвижимости"
- - Характерная точка контура здания, сооружения, объекта незавершенного строительства
- - Характерная точка границы, сведения о которой позволяют однозначно определить ее положение на местности
- 1(2,5) - Обозначение характерной точки, местоположение которой не изменилось или было уточнено
- ~~721~~ - Обозначение ликвидируемой характерной точки
- ~~n10~~ - Обозначение новой характерной точки
- :10 - Кадастровый номер земельного участка
- :801 - Исправляемый земельный участок
- :30 - Уточняемый земельный участок
- :2 -
- :710 - Кадастровый номер здания
- :2978 - Кадастровый номер сооружения
- :1054 - Исправляемое здание
- :811 - Уточняемое здание
- :1015 (1) - Обозначение контура земельного участка
- :2990 (1) - Обозначение контура здания
- :2979 (1) - Обозначение контура сооружения
- :1015 (1) -
- - Часть контура, образованного проекцией вновь образованного наземного конструктивного элемента здания, сооружения, объекта незавершенного строительства
- - Часть границы, сведения ЕГРН о которой позволяют однозначно определить ее положение на местности
- - Часть контура, образованного проекцией существующего в ЕГРН наземного конструктивного элемента здания, сооружения, объекта незавершенного строительства
- - Характерная точка границы земельного участка, сведения о которой отсутствуют в ЕГРН, местоположение которой определено при кадастровых работах (новая характерная точка)